



FÖRKLARINGAR



FM = FÄRDIG MARKHÖJD
FG = FÄRDIG GOLVHÖJD
P = PARKERING
SOP = AVFALLSKÄRL

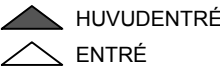

BLÅ = FÖRSLAGEN NIVÅ
SVART = BEFINTLIG NIVÅ

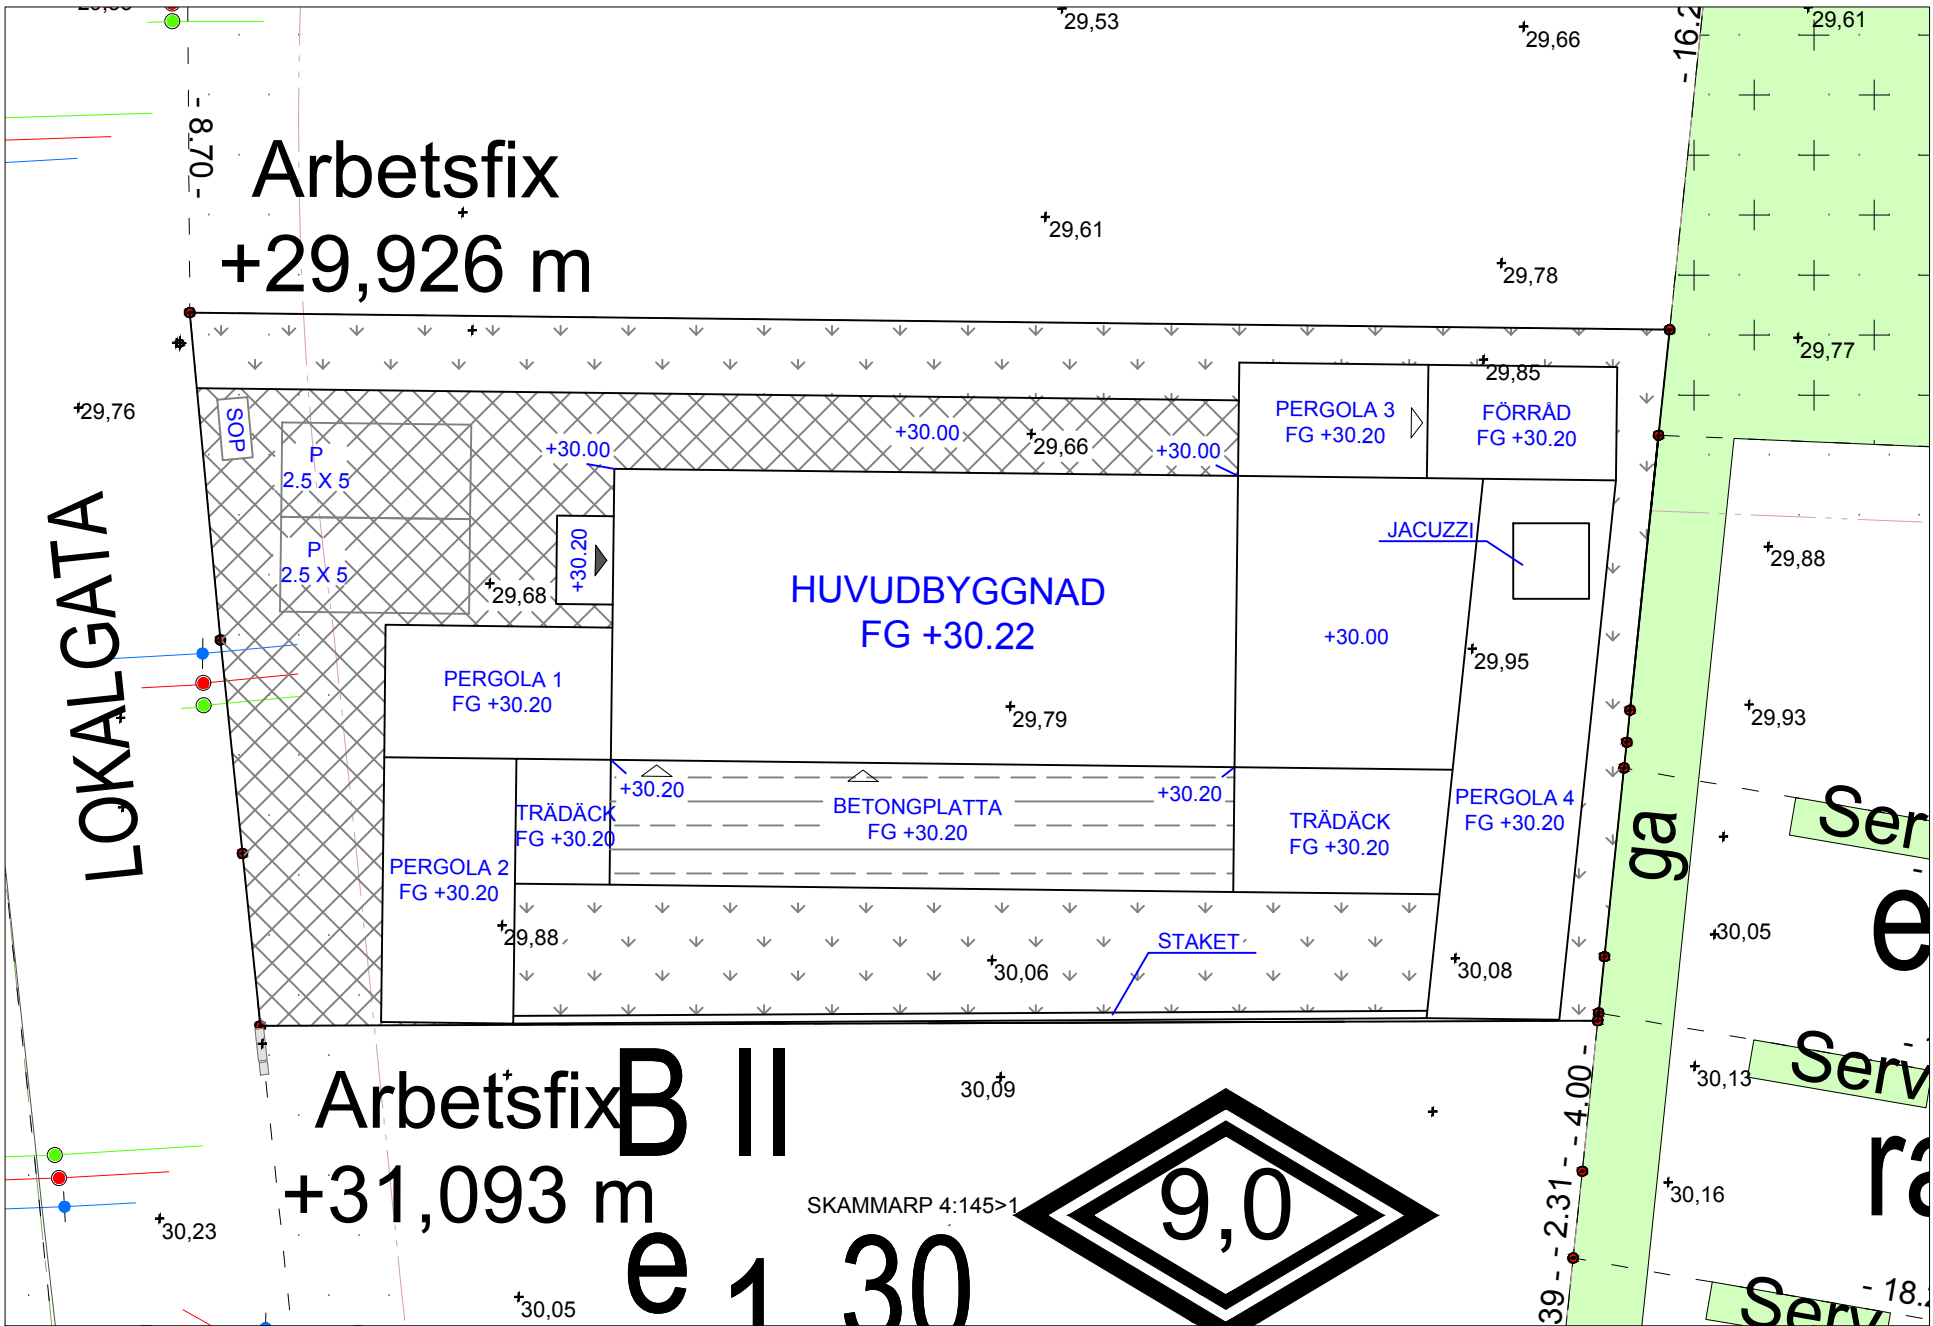

C	1	PERGOLA OCH STAKET	2026-06-14	CJ
B	1	HÄRDGJORD YTA	2025-08-05	CJ
A	1	HÖJDER	2025-07-16	CJ
BET	ANT	ÄNDRING AVSER	DATUM	SIGN

RELATIONSHANDLING

Fastighetsbeteckning:

SKAMMARP 4:146

Datum: 2026-06-14 Ansvarig för ritning: Christoffer Jonasson

Ritning avser: Nybyggnad av enbostadshus & förråd
Markplanering

Skala: A3 - 1:200 Ritningsnummer: A-04-01 Rev: C