



2 Väster  
1 : 100

**Förutsättningar:**

Tak Lager: Sandwich  
Kulör: Ral 7035  
Tak kontor: Papp  
Kulör: Svart  
Fasad: Plåt  
Kulör: RAL 9005  
Fönster: Aluminium,  
Kulör: RAL 9005  
Portar: Vikport stål  
Kulör: RAL 9005  
Dörrar: Stål  
Kulör: RAL 9005  
Plåtarbeten: RAL 9005  
Takavvattning: Utvändig  
Kulör: RAL 9005  
Trappa: Stål  
Kulör: Svart Ral 9005

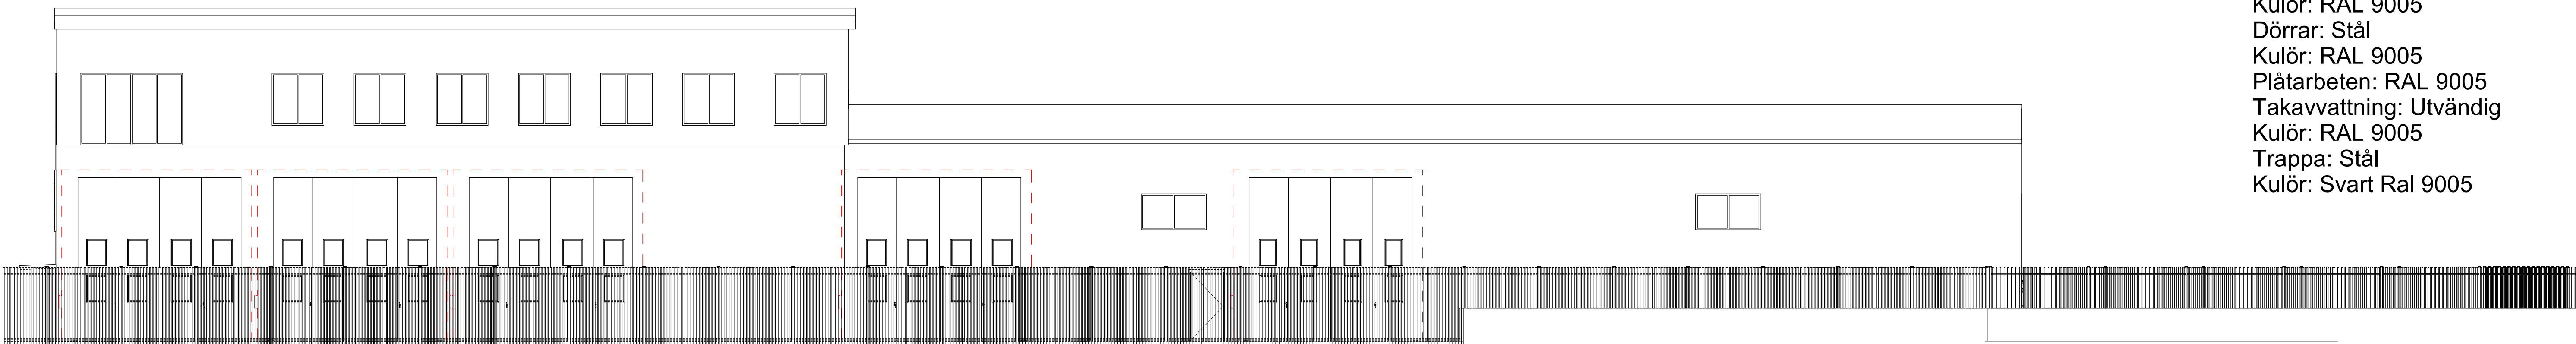

4 Öster  
1 : 100

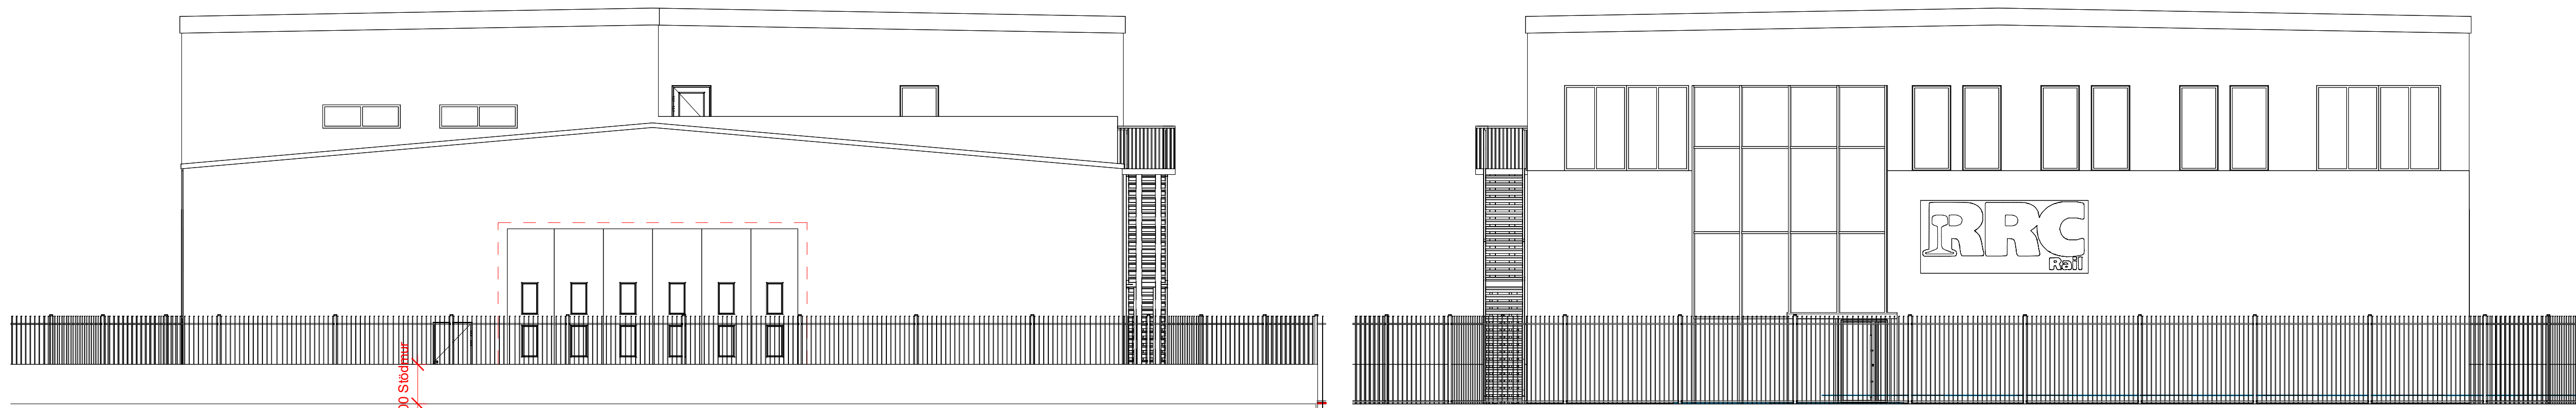

1 Norr  
1 : 100

3 Söder  
1 : 100

0 5 10

Skala A1 1:100 / A3 1:200

|     |                          |            |        |
|-----|--------------------------|------------|--------|
|     |                          |            |        |
| A   | Komplettering 2026-06-08 | M.H        | 200608 |
| BET | ÄNDRINGEN AVSER          | SIGN       | DATUM  |
| >   | RELATIONSHANDLING        |            |        |
| >   | BYGGHANDLING             |            |        |
| ▶   | BYGGLOVSHANDLING         | 2026-04-16 |        |
| >   | FÖRFRÅGNINGSUNDERLAG     |            |        |
| >   | GRANSKNINGSHANDLING      |            |        |
| >   | PRELEMINÄR HANDLING      |            |        |

SVEDALA 100:349  
NYBYGGNATION RRC

Adress

**TP** Byggpartner AB

Företagsvägen 2 23237 Arlöv

|               |          |              |
|---------------|----------|--------------|
| PROJEKTNUMMER | RITAD AV | HANDLÄGGARE  |
|               | M.H      | MIMMI HAIDAR |
| ORT           | ANSVARIG |              |
| Arlöv         |          | MIMMI HAIDAR |

**FASADER**

|         |                |     |
|---------|----------------|-----|
| SKALA   | RITNINGSNUMMER | BET |
| 1 : 100 | A-TE-40-3-101  | -   |

A3 skalor gäller halvskala